


# 池黄高铁黄山西站排水地下管网工程临时用地土地复垦项目竣工图

9603.06  
3351.04

9604.52  
3351.64

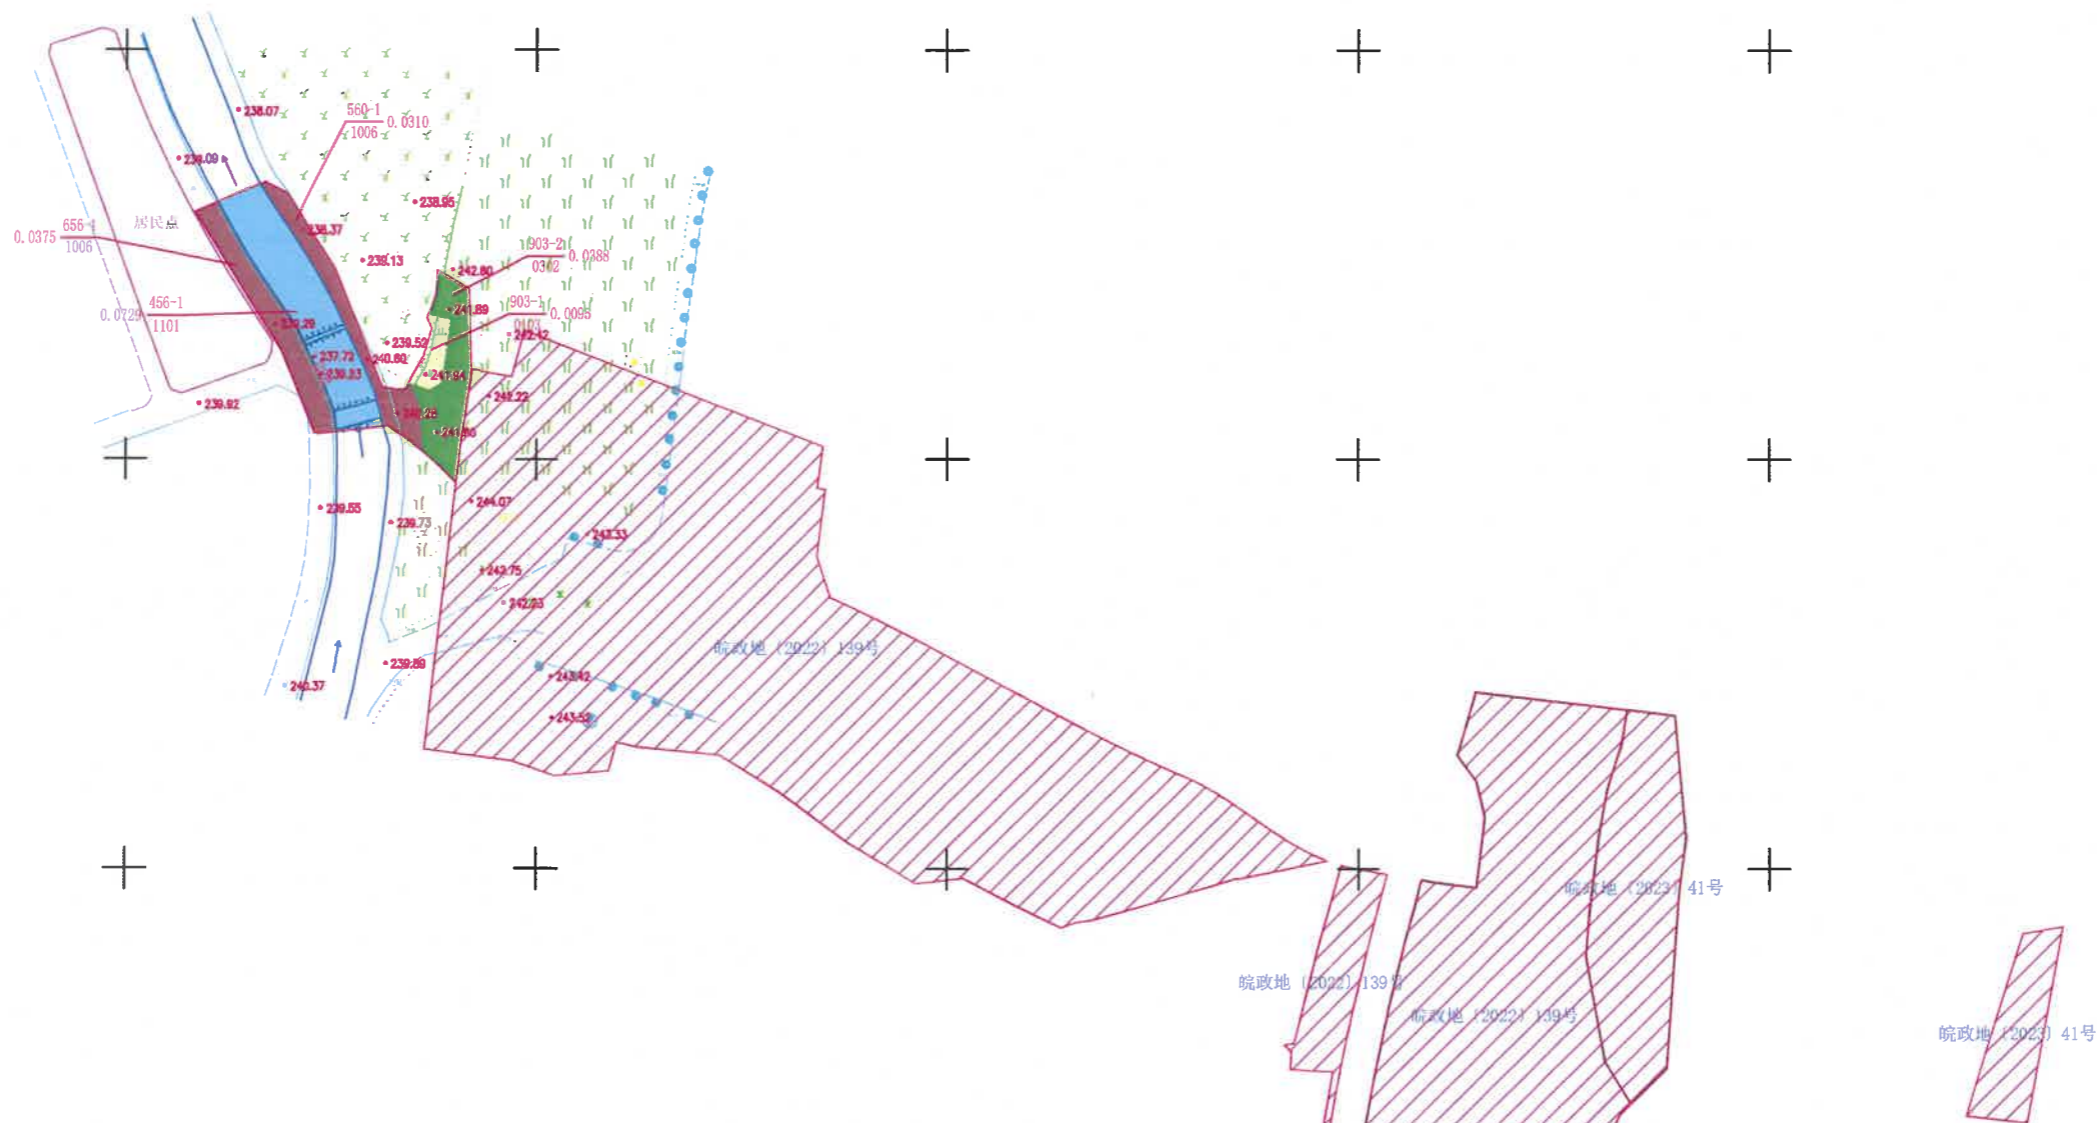

	水田		已报批
	旱地		村庄
	菜地		高程
	林地		道路
	竹林地		房屋
	桑园		项目边界
	草地		地类界
	河流		田埂
	坑塘		铁路

一级地类	二级地类	复垦前		复垦后		面积增减
		地类面积	占总面积百分比(%)	地类面积	占总面积百分比(%)	
01 耕地	0101 水田	0.0095	0.39%	0.0000	0.00%	-0.0095
	0103 旱地	0.0000	0.00%	0.0095	0.39%	0.0095
	小计	0.0095	0.39%	0.0095	0.39%	0.0000
02 园地	0204 其他园地	0.0195	0.80%	0.0000	0.00%	-0.0195
	小计	0.0195	0.80%	0.0000	0.00%	-0.0195
	0301 乔木林地	0.0388	1.59%	0.0000	0.00%	-0.0388
03 林地	0302 竹林地	0.0000	0.00%	0.0388	1.59%	0.0388
	小计	0.0388	1.59%	0.0388	1.59%	0.0000
	0702 农村宅基地	0.0169	0.69%	0.0000	0.00%	-0.0169
07 住宅用地	小计	0.0169	0.69%	0.0000	0.00%	-0.0169
	1006 农村道路	0.0289	1.18%	0.0685	2.80%	0.0396
	小计	0.0289	1.18%	0.0685	2.80%	0.0396
10 交通运输用地	1101 河流水面	0.0761	3.11%	0.0729	2.98%	-0.0032
	小计	0.0761	3.11%	0.0729	2.98%	-0.0032
	耕地	0.1979	8.09%	0.1979	8.09%	0.0000
已报批面积	其他地类	1.9399	79.25%	1.9399	79.25%	0.0000
	小计	2.1378	87.34%	2.1378	87.34%	0.0000
	村庄	0.1202	4.91%	0.1202	4.91%	0.0000
存量建设用地	小计	0.1202	4.91%	0.1202	4.91%	0.0000
	总面积	2.4477	100.00%	2.4477	100.00%	0.0000

合肥市方升信息科技有限公司  
等级: 测绘资质甲级  
编号: 甲测资字34100418

批准		编制单位	合肥市方升信息科技有限公司
核定	韩双	比例尺	1:1000
审查	徐俊	图号	JG-01
日期	2024年11月		

3351.06

3351.16

9603.06

9604.52